STRALCIO PIANO STRADA CON POSIZIONE IDRANTI

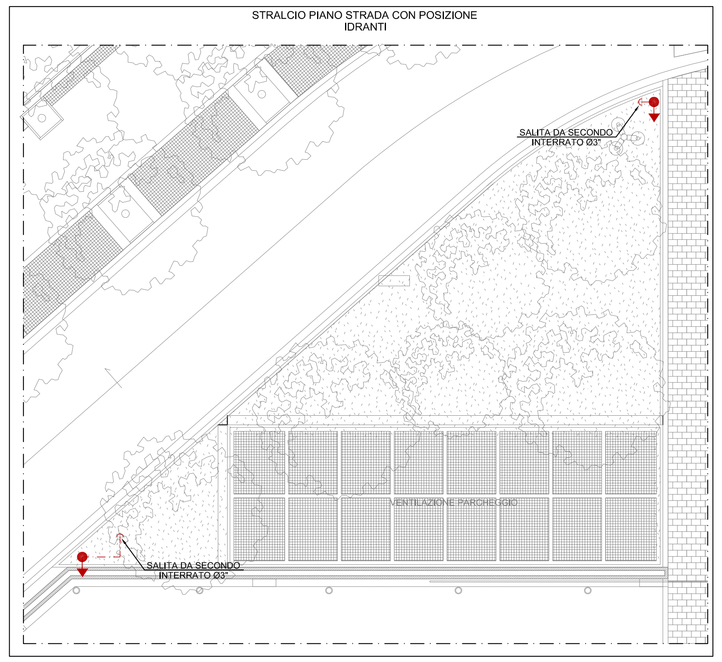

STRALCIO PIANO STRADA CON POSIZIONE ATTACCHI MOTOPOMPA E IDRANTI

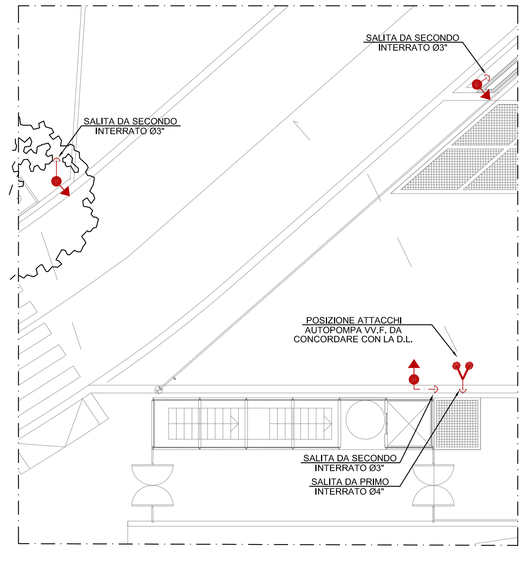

LEGENDA

- CASSETTA ANTINCENDIO A VISTA IN ACCIAIO VERNICIATO COMPLETA DI IDRANTE ANTINCENDIO CERTIFICATO UNI 45x1"½, RUBINETTO IDRANTE, MANICHETTA IN NYLON 20 m, BOCCHETTONE, LANCIA CON INTERCETTAZIONE E REGOLAZIONE DEL GETTO, LASTRA TRASPARENTE "SAFE CRASH" A NORMA UNI EN 671-2/2004
- E — ESTINTORE OMOLOGATO A POLVERE POLIVALENTE CLASSE A-B-C 6 Kg
- Al_+... — TUBAZIONI IN ACCIAIO ZINCATO S.S. A NORMA UNI EN 10255 RETE IDRICA ANTINCENDIO IMPIANTO AD IDRANTI, COIBENTATE CON LANA DI ROCCIA, EURO CLASSE A1 O A2 DI REAZIONE AL FUOCO, SPESSORE 30mm E FINITURA IN LAMIERINO DI ALLUMINIO
- GIUNTO MECCANICO RIGIDO SCANALATO TIPO VICTAULIC
- POSIZIONE E TIPOLOGIA STAFFAGGIO (vedere tavola Particolari)
- a.t. +.... — QUOTA ALTIMETRICA DELL'ASSE DELLA TUBAZIONE IN mm RELATIVA AL PIANO PAVIMENTO FINITO

NOTE

1) Le tubazioni aventi diametro ≤ 2"½ saranno complete di giunzioni filettate e raccorderia in ghisa malleabile

2) Le tubazioni aventi diametro ≥ 3" saranno complete di giunzioni meccaniche rigide (giunti scanalati tipo victaulic o equivalente) in ghisa sferoidale con guarnizioni e doppio bullone zincato ogni 8 mt max, raccorderia e pesse a staffa per derivazioni filettate

3) Le tubazioni aventi diametro ≤ 2" saranno complete di staffaggi di sostegno ogni 4 mt max

4) Le tubazioni aventi diametro ≥ 2"½ saranno complete di staffaggi di sostegno ogni 6 mt max

5) L'installazione sarà conforme a quanto prescritto dalle Norme UNI EN 12845 e UNI 10779

6) Per particolari vedere tavola ID8419,02,T14,DU,002

REV.	DATA	DESCRIZIONE	REDATTO	CONTR.	APPROV.
2C	15-03-13	EMISSIONE PER COSTRUZIONE COMMENTI D.L. RIF.n°15	ROSSO	V.DS.	M.F.
1B	31-01-13	EMISSIONE PER APPROVAZIONE (Recepito ODS n°29)	ROSSO	V.DS.	M.F.
0A	09-10-12	EMISSIONE PER APPROVAZIONE	ROSSO	V.DS.	M.F.

Bonatti — Divisione Ingegneria — STAZIONE SCARL

IL PROGETTISTA/LA DIREZIONE LAVORI
Ing. Carlo Vardanega
D'APPOLONIA spa

PROGETTO ESECUTIVO
IMPIANTI AREE PUBBLICHE

L'AFFIDATARIO
Carlo Cavazzi Impianti

PARTITA
AUTORIMESSA H

SCALA: 1:100
DATA: 15-03-2013

TITOLO ELABORATO
ANTINCENDIO TUBAZIONI
E POSIZIONAMENTO IDRANTI
PIANTA PIANO 1°INTERRATO E TERRA

COMMESSA	PARTITA	TIPO DOC.	NUMERO DOC.	AGGIORNAMENTO
IT0358-018-ZC-		4228	2C	

CODICE APPLICATIVO: ID0522-02-T14-DP-001