REV.	DATA	DESCRIZIONE	REDATTO	CONTR.	APPROV.
0A	05.07.2013	EMISSIONE	ST	MP	MF

Bonatti

DIVINCENZODINO&C SPA gruppo IGEFI

STAZIONE SCARL

IL PROGETTISTA/LA DIREZIONE LAVORI

Ing. Carlo Vardanega

D'APPOLONIA spa

PROGETTO ESECUTIVO
IMPIANTI AREE PUBBLICHE

L'AFFIDATARIO

Carlo Gavazzi Impianti
Engineering and Contracting

PARTITA

AUTORIMESSA H

SCALA: 1:50 – plot 1:1

DATA: 05–06–2013

TITOLO ELABORATO

IMPIANTI ELETTRICI

IMPIANTO F.M. CENTRALE

PRESSURIZZAZIONE ANTINCENDIO

COMMESSA	PARTITA	TIPO DOC	NUMERO DOC	REVISIONE
IT0358-018-ZC			4242	0A

CODICE AFFIDATARIO: ID0522-02-R71-DB-002

KEY-PLANE

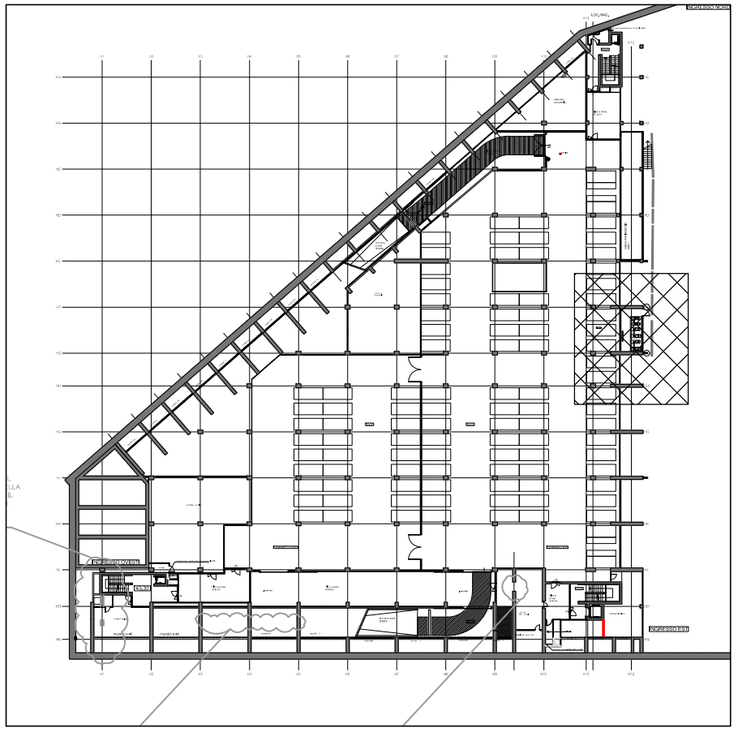

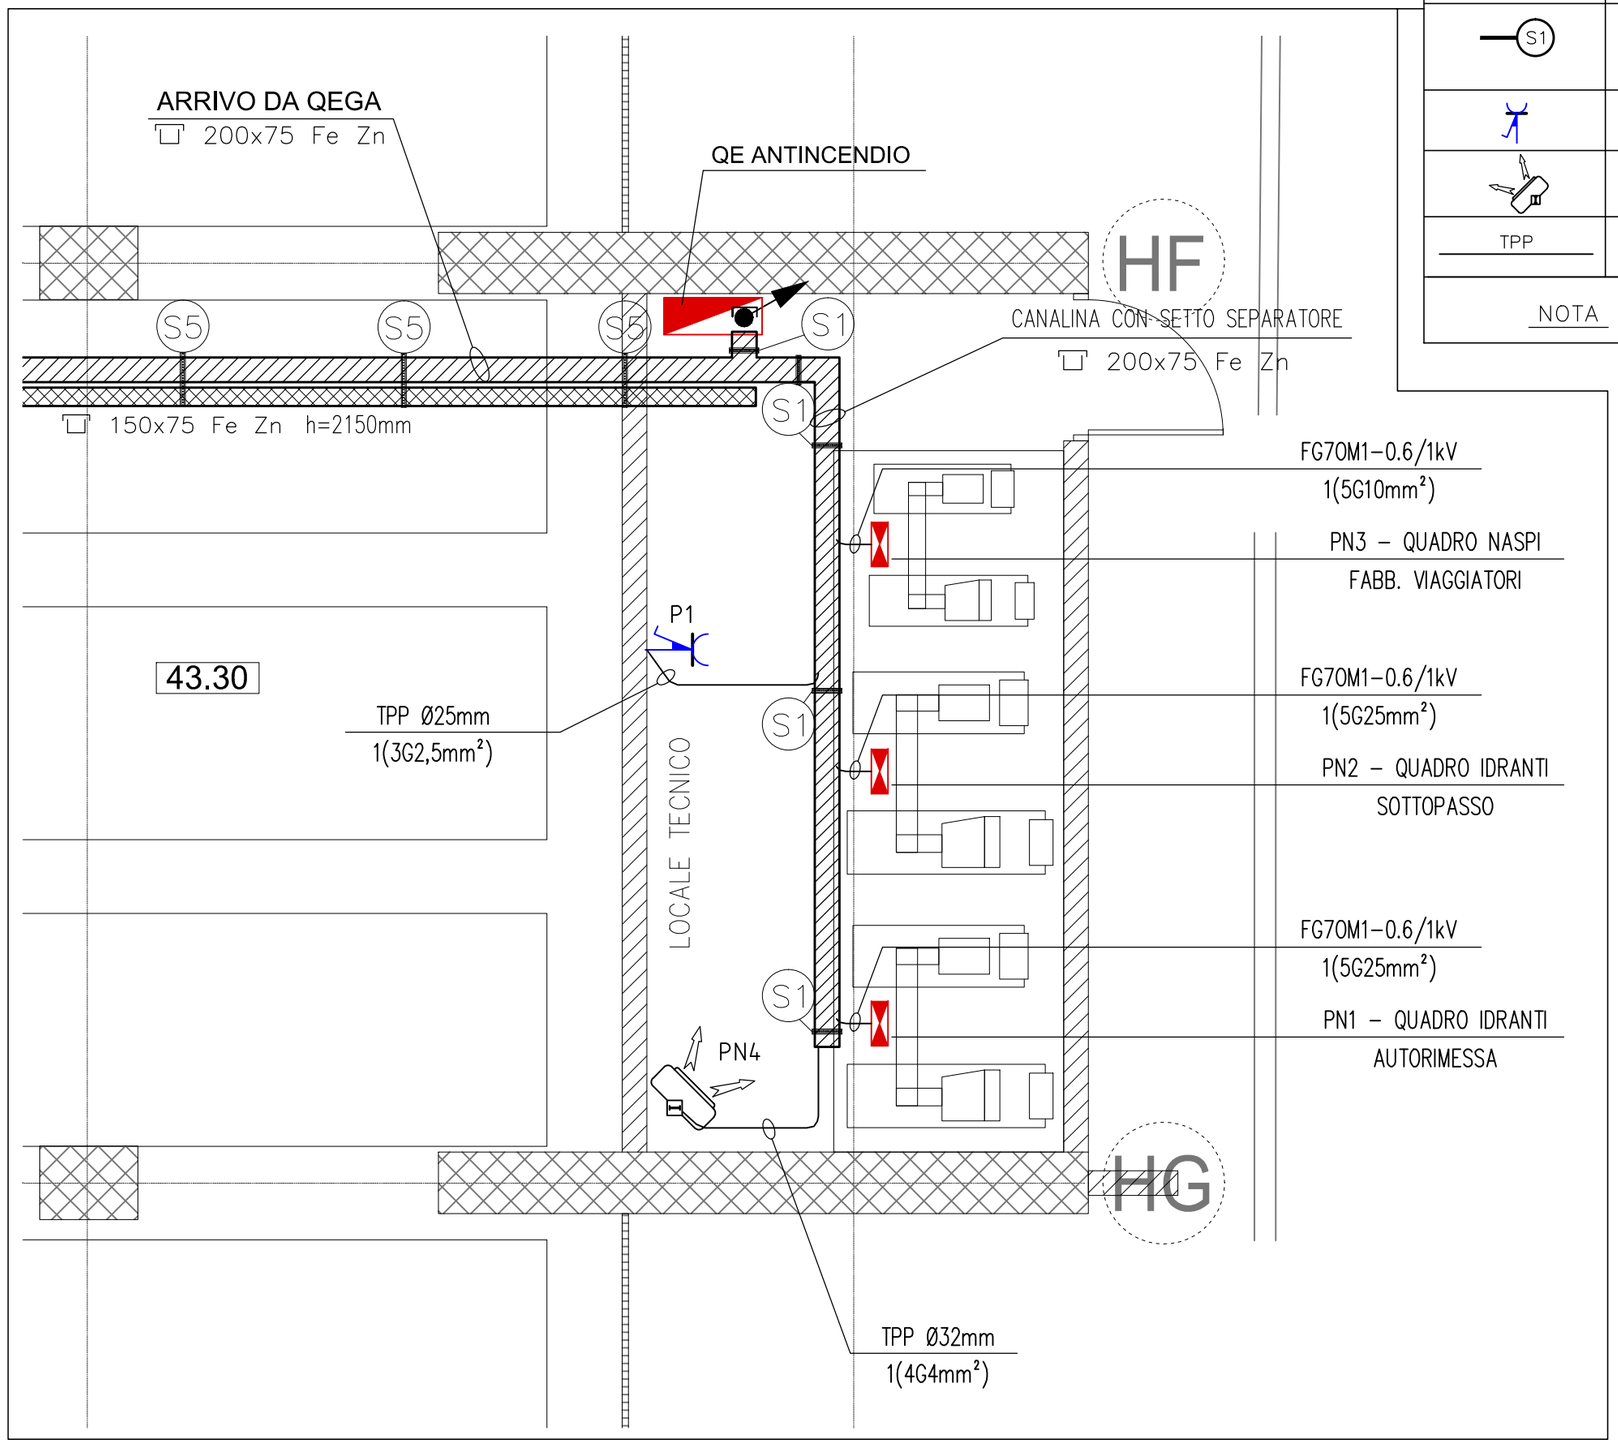

LEGENDA SIMBOLI

SIMBOLO	DESCRIZIONE
	QUADRO ELETTRICO (SIMBOLO GENERALE)
	CANALINA IN ACCIAIO ZINCATO ASOLATA CON COPERCHIO "DISTRIBUZ. LUCE-FM" - dim. RIPORTATE IN PLANIMETRIA
S1	SUPPORTO CANALINA COMPLETO DI PIASTRA DI ANCORAGGIO, PROFILATO IN ACCIAIO ZINCATO dim. 41x41mm ASOLATO E STAFFA dim.250mm
	PRESA CEE PROTETTA CON INTERRUTTORE DI BLOCCO 2P+T 220V 16A - IP55
	PUNTO DI ALIMENTAZIONE AEROTERMI
TPP	TUBO PORTACAVI IN PVC AUTOESTINGUENTE POSATO A VISTA

NOTA 1) VALIDO SOLO PER IMPIANTI ELETTRICI