INSTALLAZIONE TIPICA TAPPETO SCALDANTE

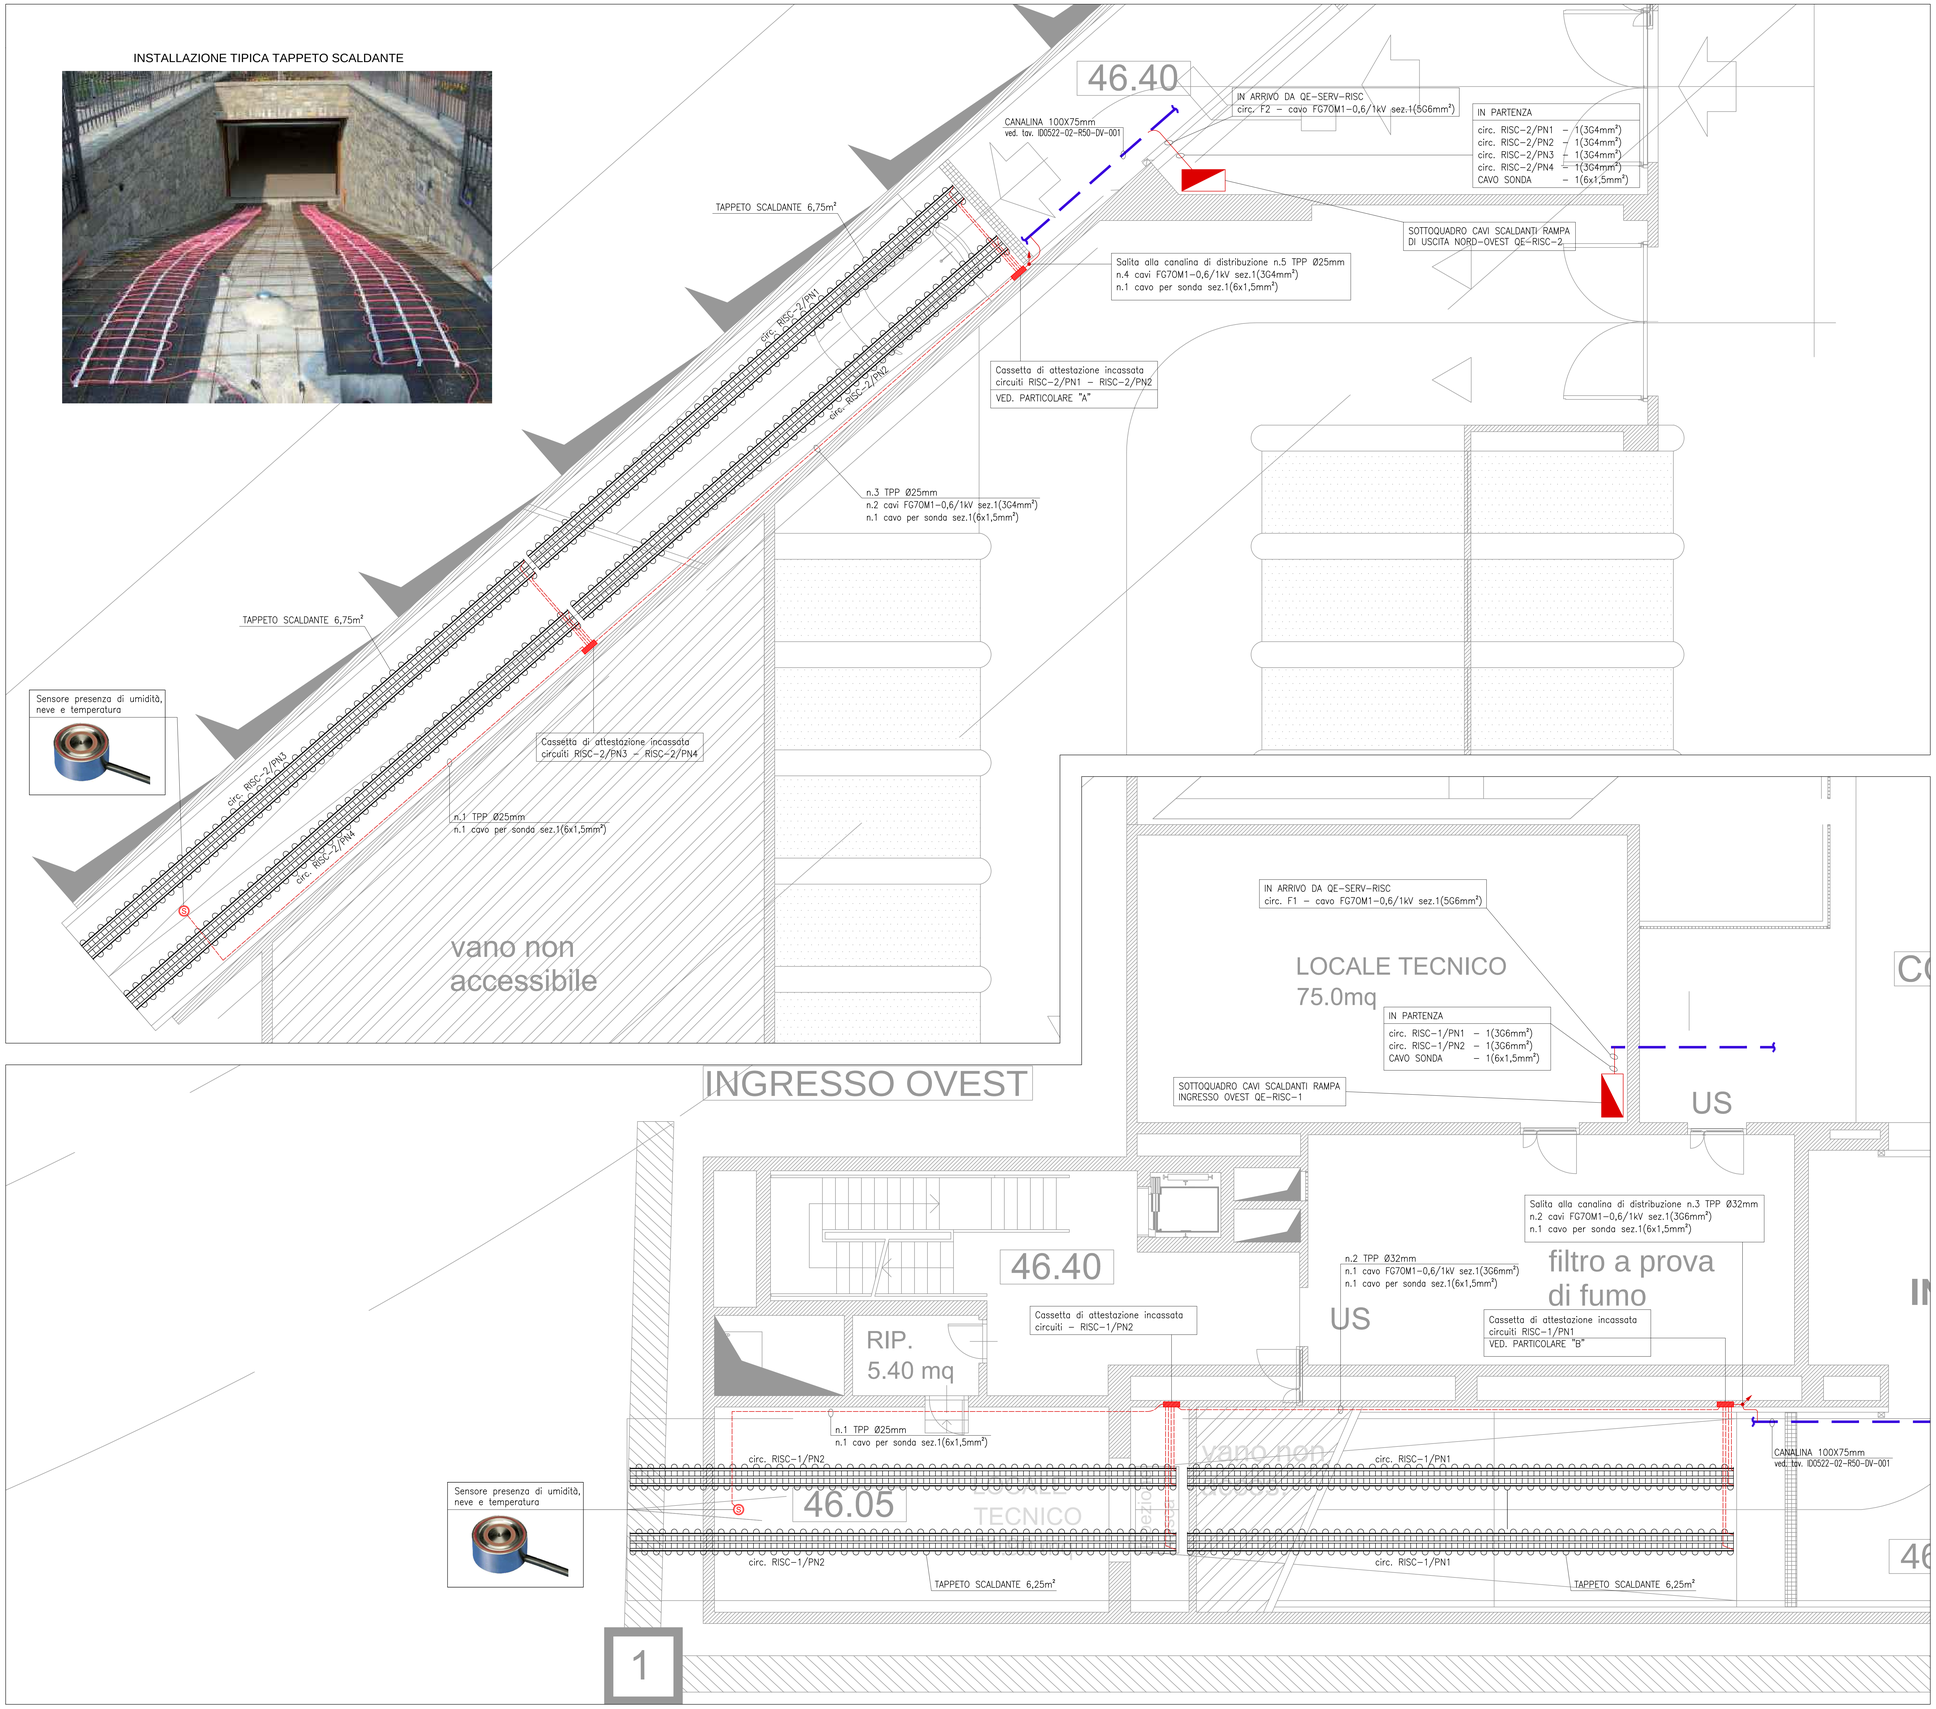

LEGENDA ILLUMINAZIONE

	QUADRO ELETTRICO
	CANALETTA PORTACAVI CON COPERCHIO
	TAPPETINO SCALDANTE (ANTIGELO) PER RAMPE DI ACCESSO
	SENSORE DI TEMPERATURA, NEVE E UMIDITA' PER RAMPE DI ACCESSO
	CONDUTTURA PORTACAVI CON INCREMENTO DELLA QUOTA DI INSTALLAZIONE SECONDO IL VERSO IN CUI SI RAGGIUNGE L'UTENZA
	CONDUTTURA PORTACAVI CON DECREMENTO DELLA QUOTA DI INSTALLAZIONE SECONDO IL VERSO IN CUI SI RAGGIUNGE L'UTENZA
	CONDUTTURA PORTACAVI PASSANTE ATTRAVERSO IL SOLAIO

PARTICOLARE "A"

VISTA FRONTALE

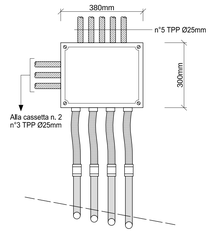

VISTA IN SEZIONE

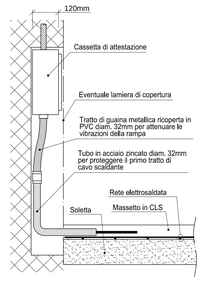

PARTICOLARE "B"

VISTA FRONTALE

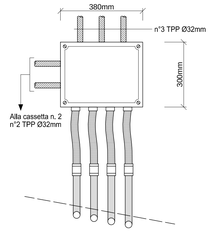

VISTA IN SEZIONE

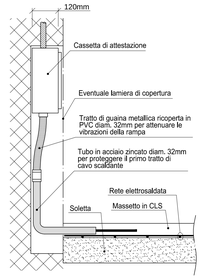

REV.	DATA	DESCRIZIONE	REDATTO	CONTR.	APPROV.
1B	16-08-13	REVISIONE COLLEGAMENTI RAMPA INGRESSO OVEST PARTICOLARE "B"	ST	M.P.	M.F.
0A	19-02-13	PRIMA EMISSIONE	ST	M.P.	M.F.

Bonatti — DIVINCENZO DINO & C. — STAZIONE SCARL

PROGETTO ESECUTIVO
IMPIANTI AREE PUBBLICHE

PARTITA
AUTORIMESSA H

TITOLO ELABORATO
IOMPIANTI ELETTRICI
PARTICOLARE IMPIANTO
CAVI SCALDANTI RAMPE

IL PROGETTISTA/LA DIREZIONE LAVORI
Ing. Carlo Vardanega
D'APPOLONIA spa

L'AFFIDATARIO
Carlo Gavazzi Impianti
Engineering and Contracting

SCALA: 1:50
DATA: 16.08.2013

COMMESSA	PARTITA	TIPO DOC	NUMERO DOC	REVISIONE
IT0358018-ZC			4220	1B

CODICE APPUNTAMENTO: ID0522-02-R71-DB-001