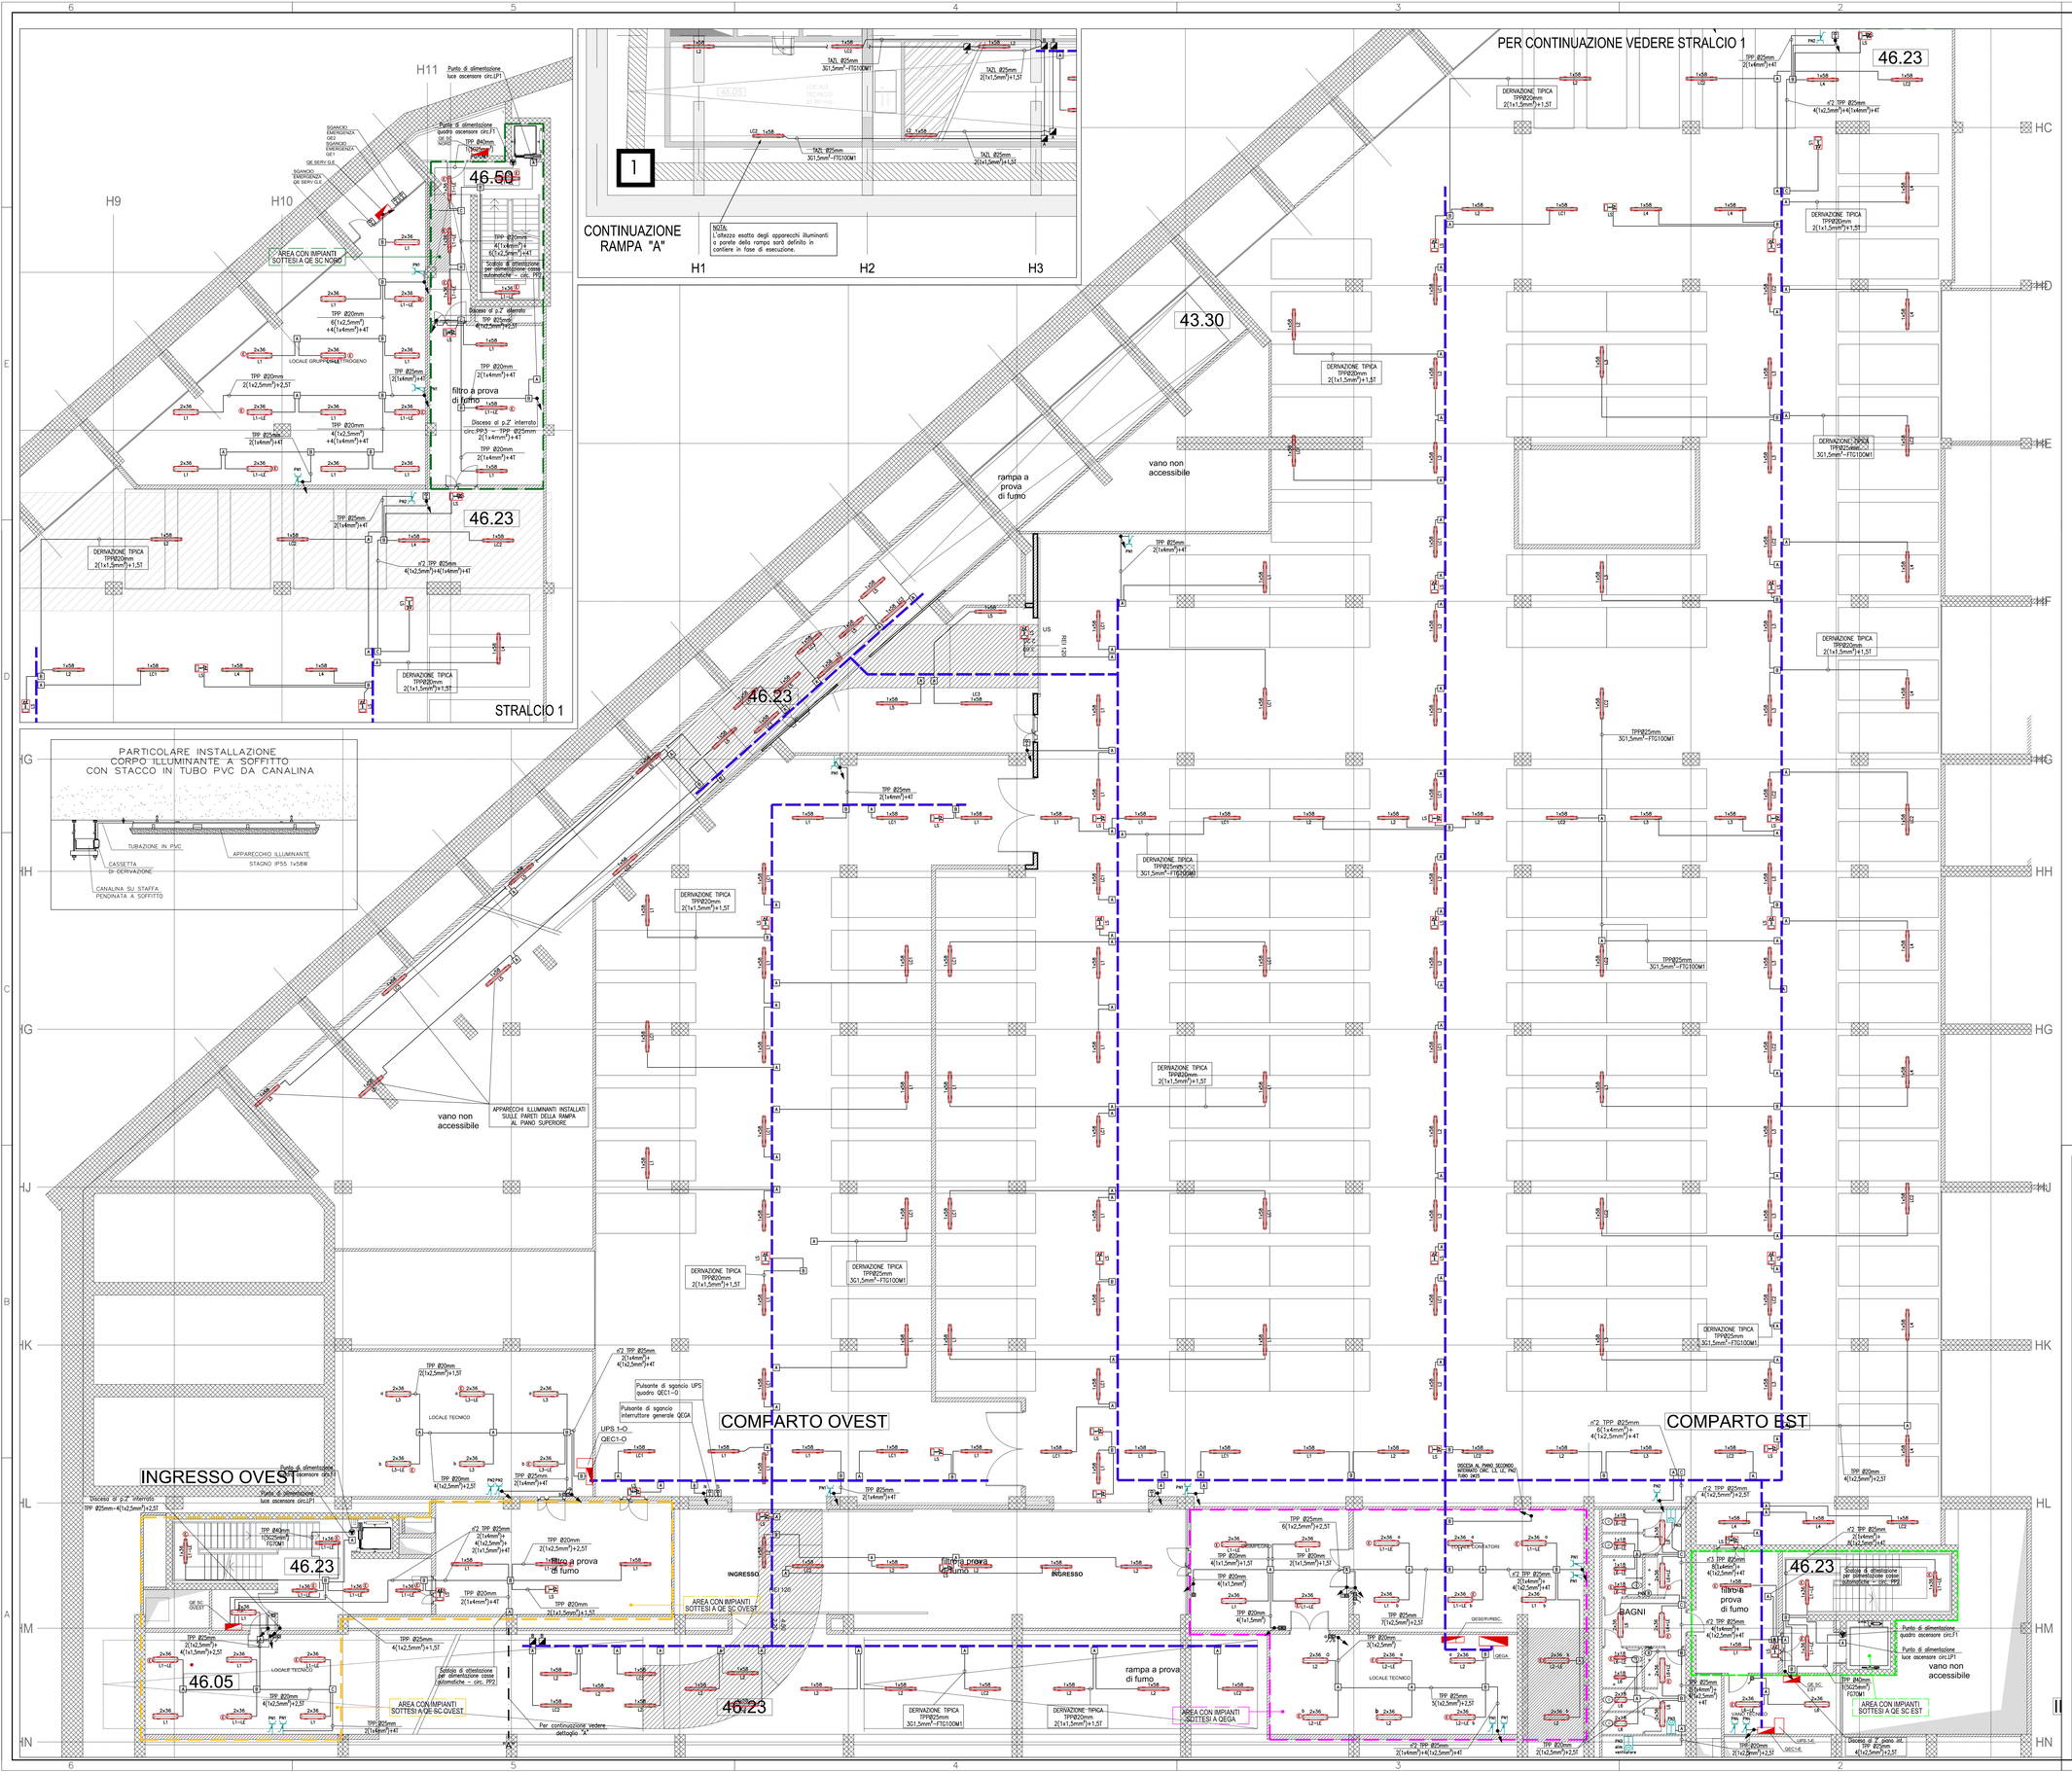

LEGENDA APPARECCHI ILLUMINANTI

1x58 LX0	CORPO ILLUMINANTE IN VISTA, CORPO PLASTICO IP65 LAMPADA FLUORESCENTE 1x58W, SCHERMO RIFRATTORE TRASPARENTE
2x36 LX0	CORPO ILLUMINANTE IN VISTA, CORPO PLASTICO IP65 LAMPADE FLUORESCENTI 2x36W, SCHERMO RIFRATTORE TRASPARENTE
1x36 LX0	CORPO ILLUMINANTE IN VISTA, CORPO PLASTICO IP65 LAMPADA FLUORESCENTE 1x36W, SCHERMO RIFRATTORE TRASPARENTE
2x18 LX0	CORPO ILLUMINANTE IN VISTA, CORPO PLASTICO IP65 LAMPADE FLUORESCENTI 2x18W, SCHERMO RIFRATTORE TRASPARENTE
1x18 LX0	CORPO ILLUMINANTE IN VISTA, CORPO PLASTICO IP65 LAMPADA FLUORESCENTE 1x18W, SCHERMO RIFRATTORE TRASPARENTE
1x8 LX0	COMPLESSO 8W PER SEGNALETICA DI SICUREZZA IP55, LAMPADA FLUORESCENTE, AUTONOMIA 1h – TIPO SA
6	SIMBOLO INDICANTE APPARECCHIO ILLUMINANTE CON COMPLESSO AUTONOMO INVERTER, BATTERIE Ni–Cd AUTONOMIA 1h

LEGENDA ILLUMINAZIONE

	QUADRO ELETTRICO
	PRESA 2P+T 10/16A BIPASSO IN CONTENITORE STAGNO IP55
	PRESA CEE PROTETTA CON INTERRUTTORE DI BLOCCO 2P+T 220V 16A – IP55
	INTERRUTTORE UNIPOLARE 10A 250V IN CONTENITORE STAGNO IP55
	INTERRUTTORE BIPOLARE 16A 250V IN CONTENITORE STAGNO IP55
	PULSANTE COMANDO LUCI 10A IN CONTENITORE STAGNO IP55
P	PULSANTE DI EMERGENZA SGANCIO ENERGIA
B	ALIMENTAZIONE BOILER COMPOSTA DA N° 1 PRESA BIPASSO 10/16A E INTERRUTTORE DI BLOCCO IN CONTENITORE IP55
TPP	TUBO PORTACAVI IN PVC AUTOESTINGUENTE POSATO A VISTA
TPP	TUBO PORTACAVI IN PVC AUTOESTINGUENTE INCASSATO A PARETE O PAVIMENTO
TAZL	TUBO PORTACAVI IN ACCIAIO ZINCATO LEGGERO POSATO A VISTA
	PERCORSO CAVI IN CANALINA LUCE E FORZA MOTRICE
	CONDUTTURA PORTACAVI CON INCREMENTO DELLA QUOTA DI INSTALLAZIONE SECONDO IL VERSO IN CUI SI RAGGIUNGE L'UTENZA
	CONDUTTURA PORTACAVI CON DECREMENTO DELLA QUOTA DI INSTALLAZIONE SECONDO IL VERSO IN CUI SI RAGGIUNGE L'UTENZA
	CONDUTTURA PORTACAVI PASSANTE ATTRAVERSO IL SOLAIO
	CANALETTA PORTACAVI CON COPERCHIO AD 1/2/3 SCOMPARTI
A	SCATOLA DI DERIVAZIONE IN PVC AUTOESTINGUENTE A VISTA IP55 DIMENSIONI 100x100x50mm
B	SCATOLA DI DERIVAZIONE IN PVC AUTOESTINGUENTE A VISTA IP55 DIMENSIONI 150x110x70mm
C	SCATOLA DI DERIVAZIONE IN PVC AUTOESTINGUENTE A VISTA IP55 DIMENSIONI 190x140x70mm
A	SCATOLA DI DERIVAZIONE METALLICA TIPO CONDULETTA 118x67x42mm – IP55 COMPLETE DI PASSATUBO
B	SCATOLA DI DERIVAZIONE METALLICA 140x115x60mm – IP55 COMPLETA DI PASSATUBI

IDENTIFICAZIONE CIRCUITI APPARECCHI ILLUMINANTI

1x58 — IDENTIFICAZIONE TIPOLOGIA LAMPADA

XX — CIRCUITO NORMALE LN; CIRCUITO SICURA LC; CIRCUITO USCITE DI SICUREZZA LS

LEGENDA APPARECCHI ILLUMINANTI

1 – VALIDO SOLO PER IMPIANTI ELETTRICI

2 – PER PERCORSO E DIMENSIONI CANALINE ESATTO VED. TAVOLA ID0522–02–R50–DV–002

3 – PER SEZIONI CAVI NELLE CANALINE VEDERE TABELLA CAVI ELABORATO N. ID0522–02–R50–LV–001

4 – DOVE NON DIVERSAMENTE INDICATO I CAVI ALL'INTERNO DELLE TUBAZIONI SONO DEL TIPO N07V9–K

REV.	DATA	DESCRIZIONE	REDATTO	CONTR.	APPROV.
1B	05.03.2013	REVISIONE GENERALE PER VARIAZIONI ARCHITETTONICHE	ST	MP	MS
0A	28.09.2012	EMISSIONE PER APPROVAZIONE	ST	AL	MF

Bonatti — STAZIONE SCARL

DIVINCENZO DINO & C. Engineering and Consulting

IL PROGETTISTA/LA DIREZIONE LAVORI: Ing. Carlo Vardanega D'APPOLONIA spa

L'AFFIDATARIO: Carlo Cavazzi Impianti Engineering and Consulting

PROGETTO ESECUTIVO
IMPIANTI AREE PUBBLICHE

PARTITA: AUTORIMESSA H

TITOLO ELABORATO: IMPIANTI ELETTRICI
DISTRIBUZIONE LUCE E FORZA MOTRICE
PIANTA PIANO 1° INTERRATO

SCALA: 1:100 — DATA: 28.09.2012

COMMESSA	PARTITA	TIPO DOC	NUMERO DOC	REVISIONE
IT0358-018-ZC			4221	1B

CODICE APPALTANTE: ID0522-02-R71-DP-001