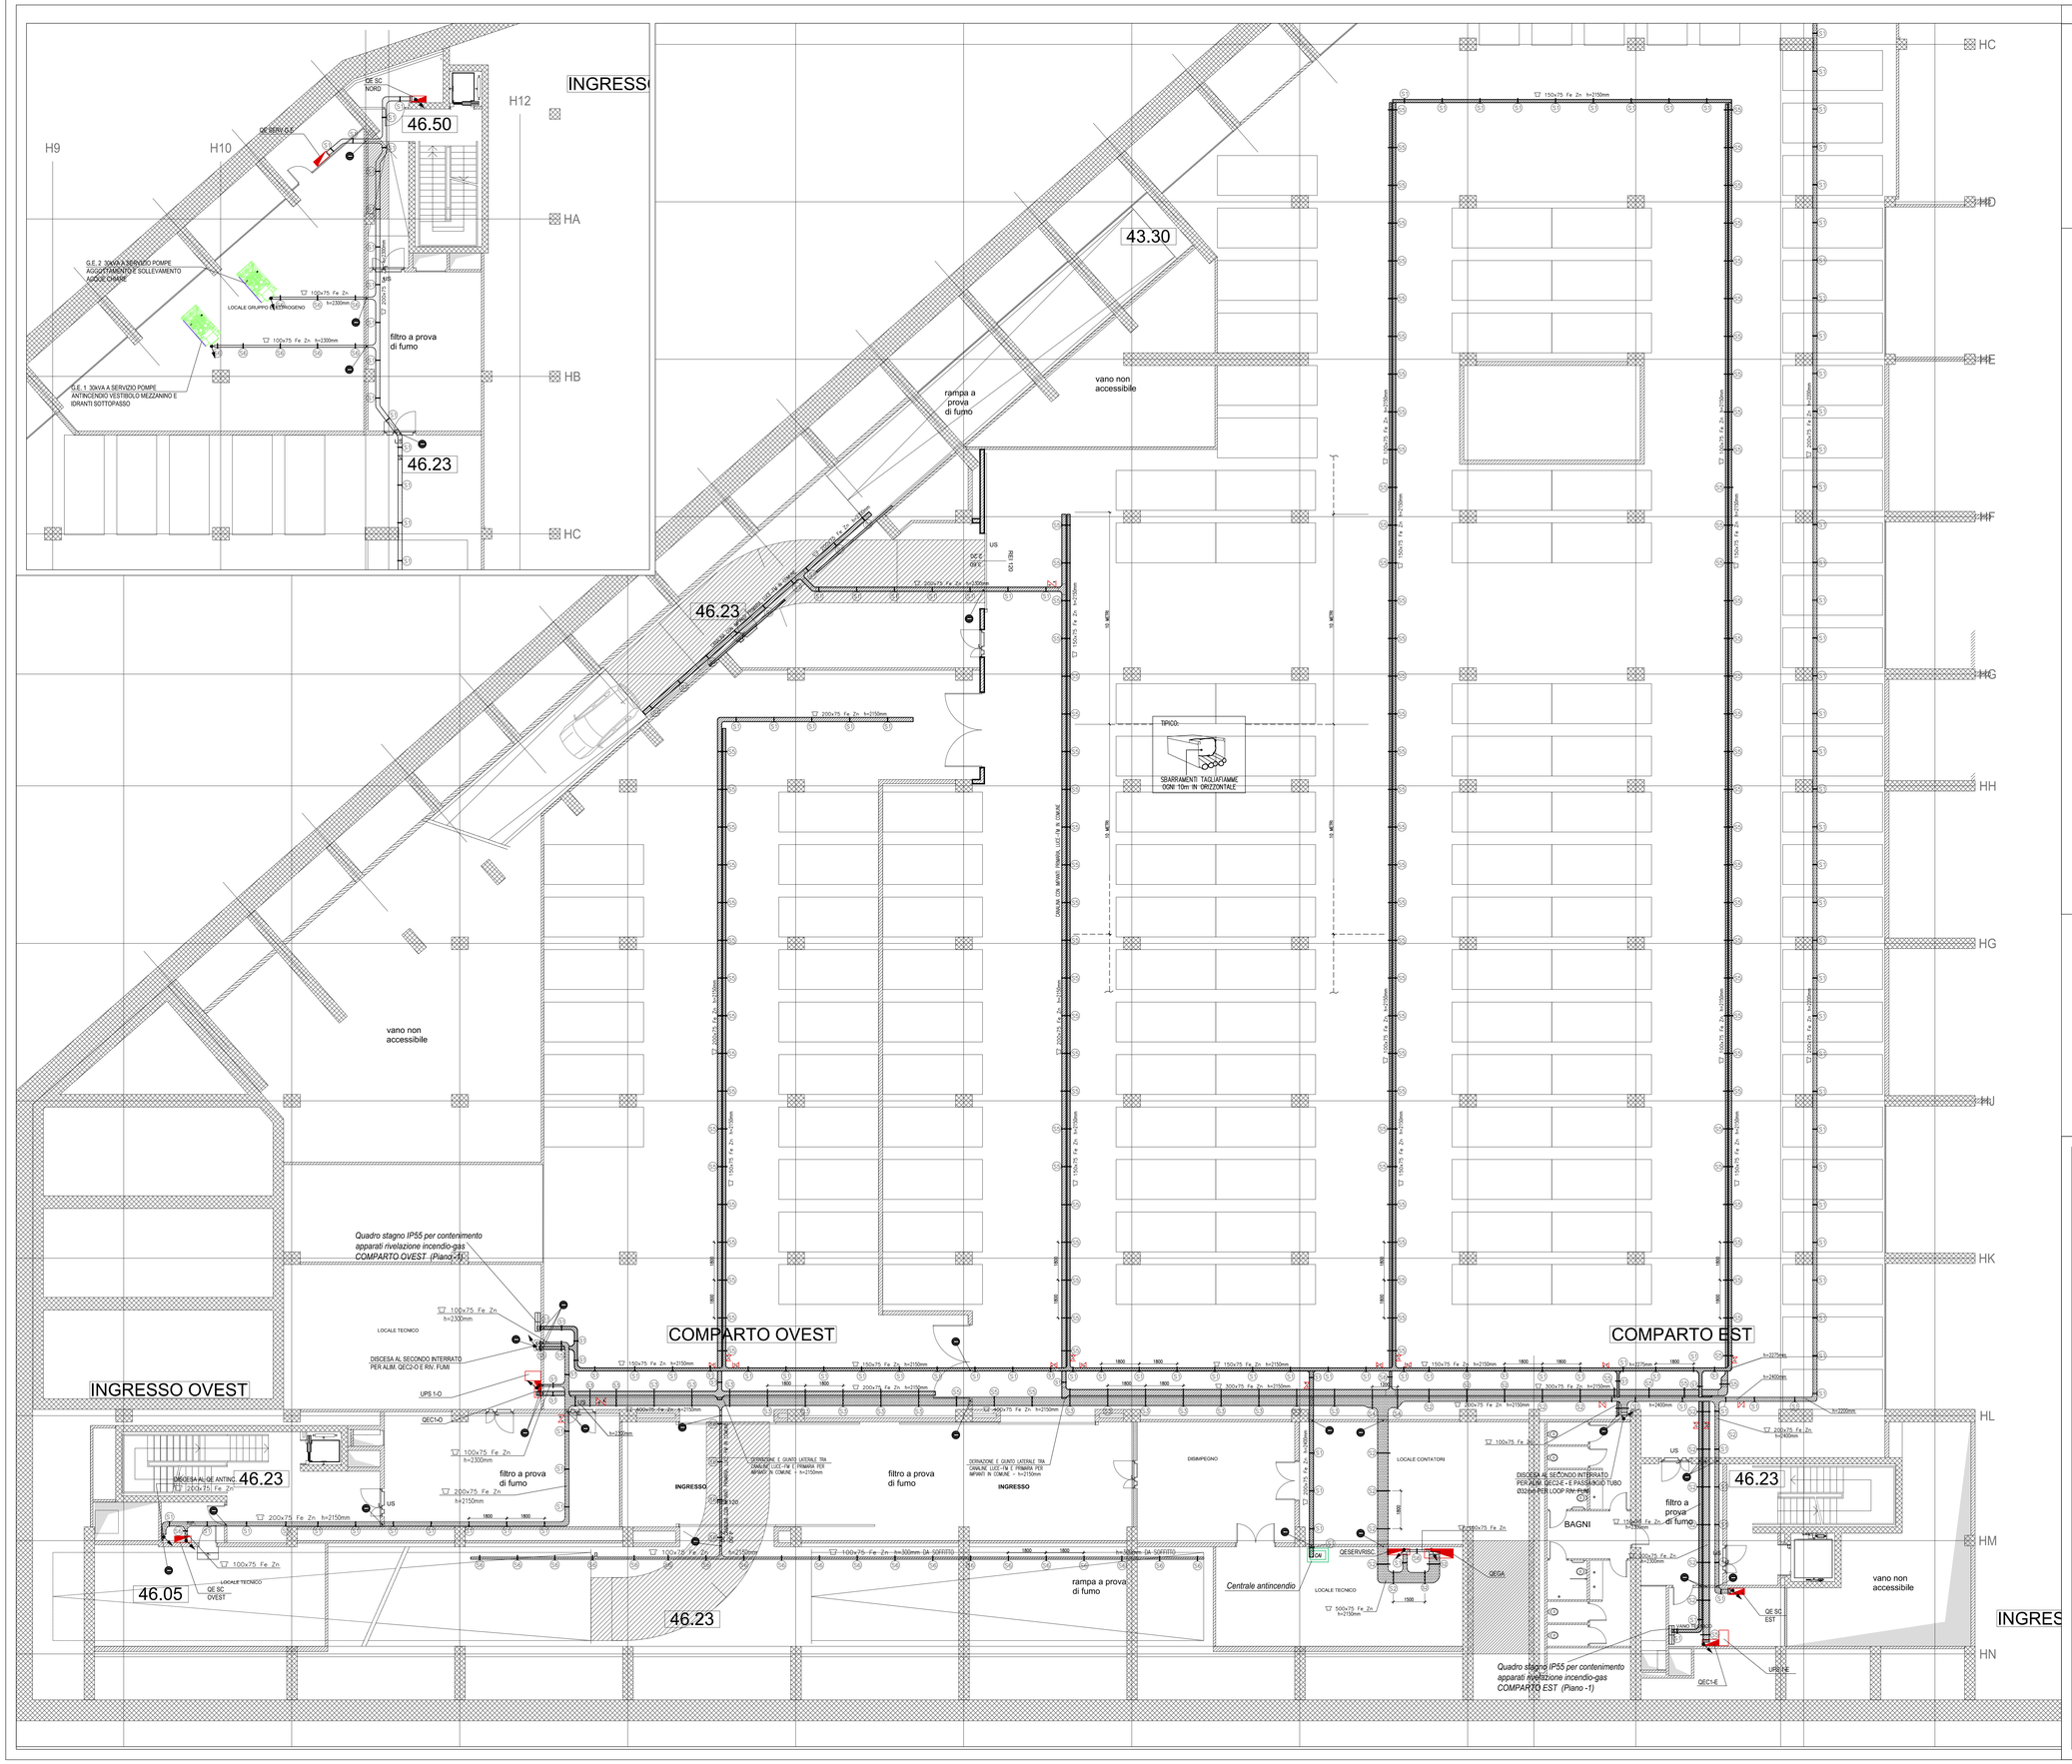

SIMBOLO	DESCRIZIONE
	QUADRO ELETTRICO (SIMBOLO GENERALE)
	CANALINA IN ACCIAIO ZINCATO ASOLATA CON COPERCHIO "DISTRIBUZ. PRIMARIA" – dim. RIPORTATE IN PLANIMETRIA
	CANALINA IN ACCIAIO ZINCATO ASOLATA CON COPERCHIO "DISTRIBUZ. LUCE–FM" – dim. RIPORTATE IN PLANIMETRIA
	CANALINA IN ACCIAIO ZINCATO ASOLATA CON COPERCHIO "DISTRIBUZ. IMP. SPECIALI" – dim. RIPORTATE IN PLANIMETRIA
—(S)	TIPOLOGIA SUPPORTO CANALINA O PASSERELLA
	SIGILLATURA TAGLIAFUOCO PER CONDUTTURE ELETTRICHE
	SALITA/DISCESA CANALINA IN ACCIAIO ZINCATO

NOTE:
1) VALIDO SOLO PER IMPIANTI ELETTRICI
2) PER SEZIONI IMPIANTISTICHE VEDERE DIS. ID0552 02 R00 DP 002
3) PER LIMITARE I DANNI DA INCENDIO DEI CAVI SECONDO LA NORMA CEI 11–17–V1 del 10/2011, SI DOVRANNO REALIZZARE DEGLI SBARRAMENTI REI SULLE CANALIZZAZIONI ELETTRICHE IN CORRISPONDENZA DI PARETI E SOLETTE ATTRAVERSATE SENZA SUPERARE I SEGUENTI DISTANZIAMENTI:
– 5 METRI NEI PERCORSI VERTICALI
– 10 METRI NEI PERCORSI ORIZZONTALI

PARTICOLARE SUPPORTO CANALINA TIPOLOGIA "S1–S6"

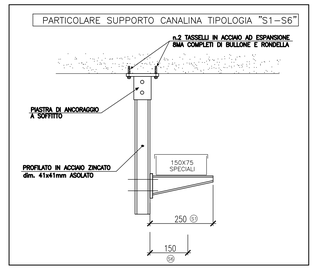

PARTICOLARE SUPPORTO CANALINA TIPOLOGIA "S2–S3–S4"

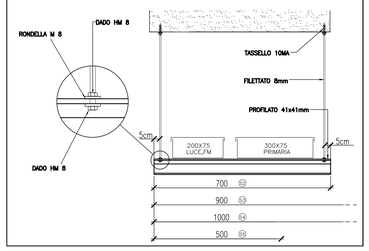

NOTA:

In accordo con la NORMA CEI 11-17-V1 del 10-2011 per limitare i danni da incendio dei cavi si dovranno realizzare sbarramenti REI sulle canalizzazioni in corrispondenza delle pareti e solette attraversate.
Nella realizzazione degli sbarramenti non si devono superare i seguenti distanziamenti:
- 5 m nei percorsi verticali
- 10 m nei percorsi orizzontali

REV.	DATA	DESCRIZIONE	REDATTO	CONTR.	APPROV.
1B	05.02.2013	REVISIONE GENERALE PER VARIAZIONI ARCHITETTONICHE	ST	MP	MF
0A	28.09.2012	EMISSIONE PER APPROVAZIONE	ST	AL	MF

Bonatti — DIVINCENZO DINO & C. — STAZIONE SCARL

IL PROGETTISTA/LA DIREZIONE LAVORI
Ing. Carlo Vardanega
D'APPOLONIA spa

PROGETTO ESECUTIVO
IMPIANTI AREE PUBBLICHE

L'AFFIDATARIO
Carlo Gavazzi Impianti — Engineering and Contracting

PARTITA
AUTORIMESSA H

TITOLO ELABORATO
IMPIANTI ELETTRICI
PLANIMETRIA VIE CAVI E DISTRIBUZIONE PRINCIPALE
PIANTA PIANO 1° INTERRATO

SCALA	DATA
1:100	05.02.2013

COMMESSA	PARTITA	TIPO DOC	NUMERO DOC	REVISIONE
IT0358-018-ZC			4217	1B

CODICE APPALTANTE: ID0522-02-R50-DV-001