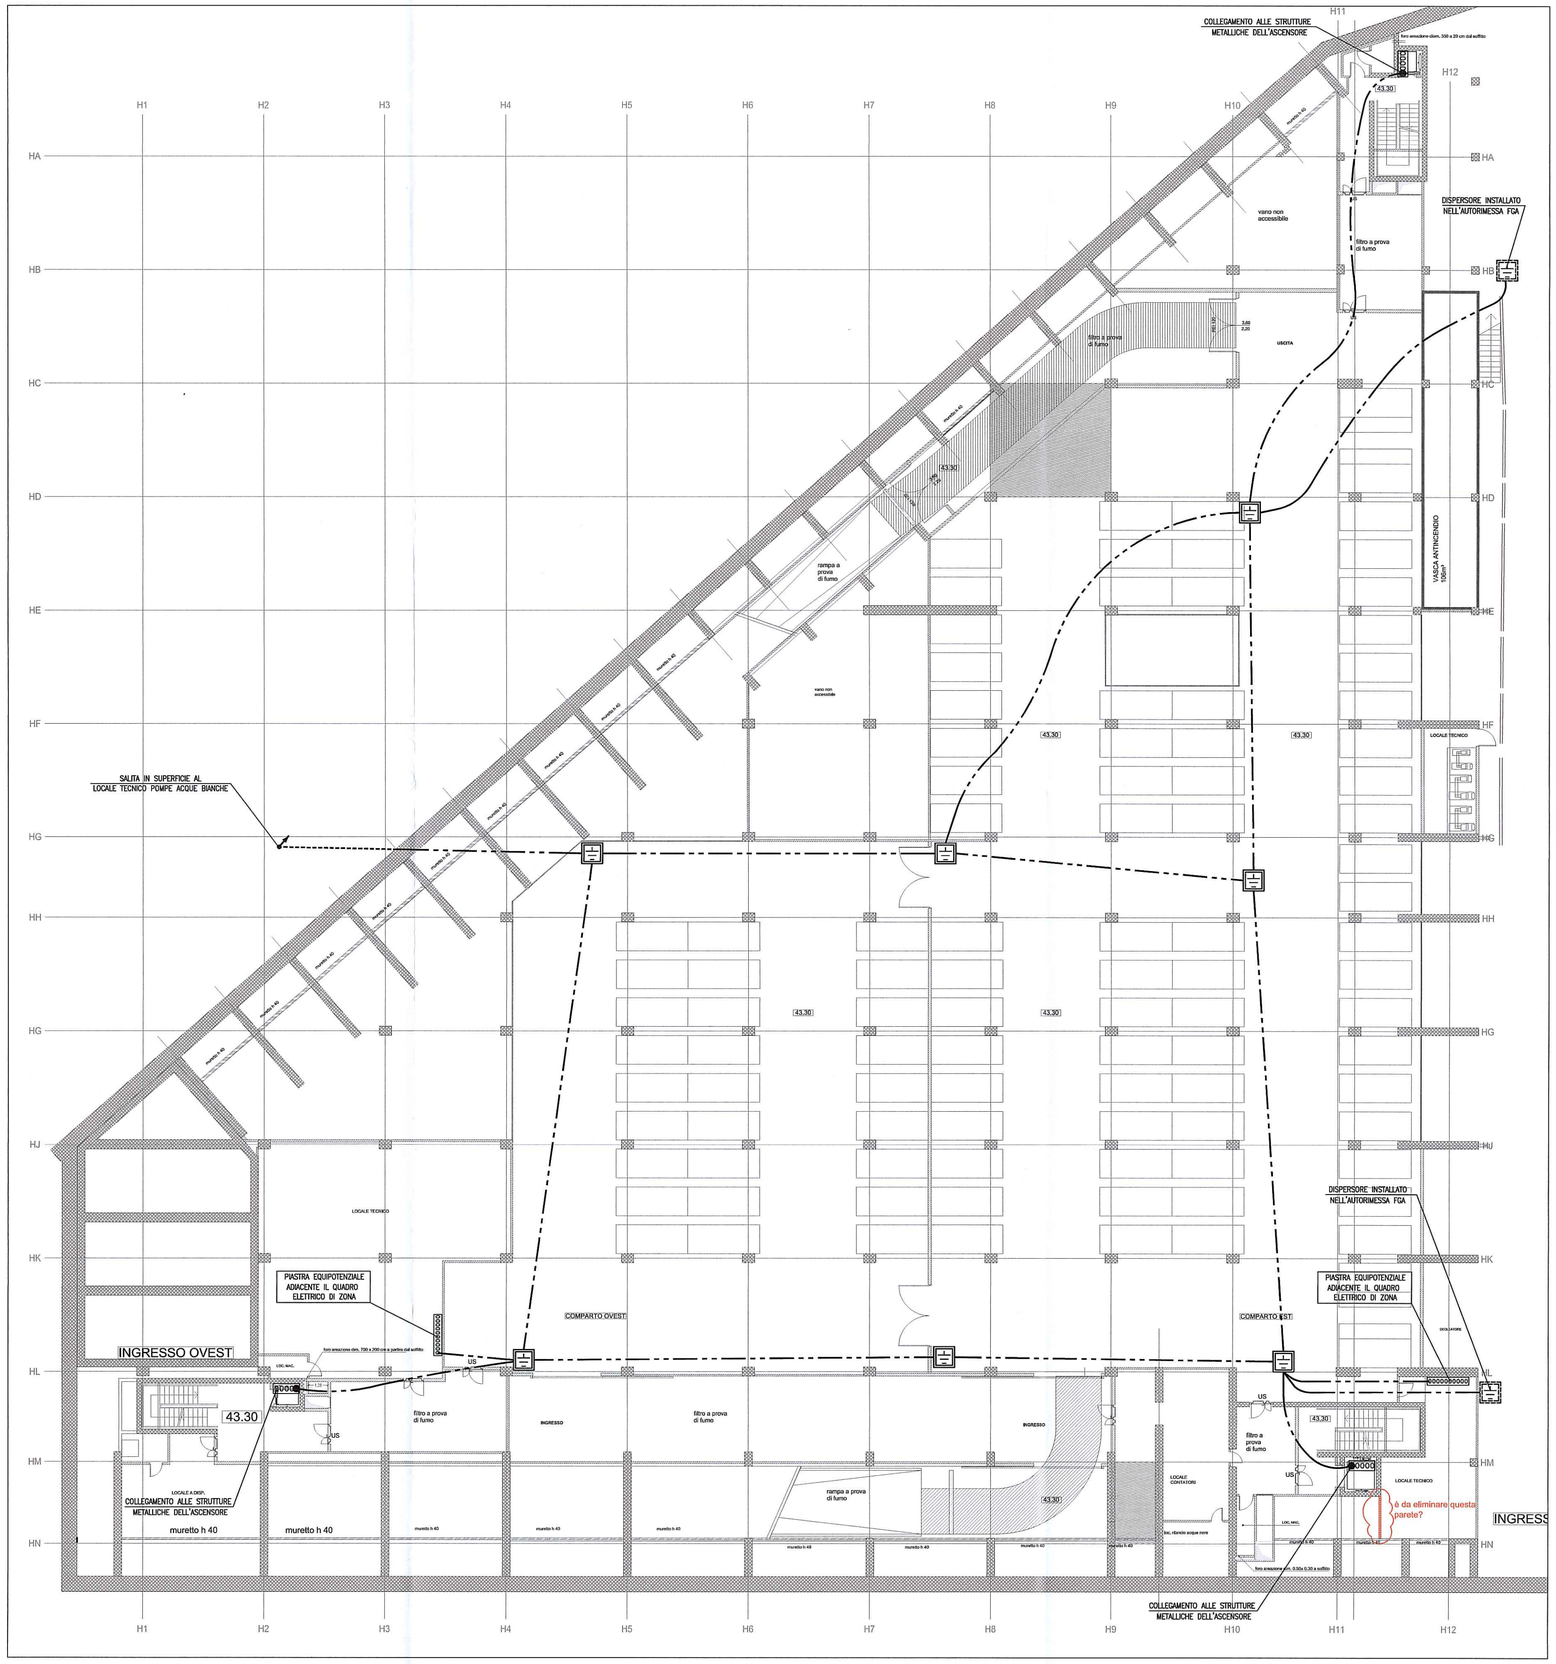

LEGENDA SIMBOLI

SIMBOLO	DESCRIZIONE
—·—·—	CORDA DI RAME NUDA INTERRATA SEZIONE 35mmq
⊞	DISPERSORE DI TERRA A PUNTAZZA TUBOLARE IN ACCIAIO ZINCATO LUNGHEZZA 2m ENTRO POZZETTO ISPEZIONABILE
▭▭▭▭▭▭	PIASTRA EQUIPOTENZIALE DI LOCALE

NOTA 1) VALIDO SOLO PER IMPIANTI ELETTRICI

PARTICOLARE DISPERSORE DI TERRA ENTRO POZZETTO ISPEZIONABILE

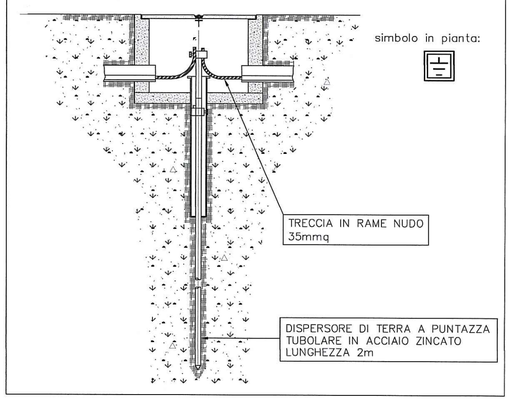

PROGETTO ESECUTIVO 1° STRALCIO

AUTORIMESSA H
IMPIANTI ELETTRICI - PLANIMETRIA IMPIANTO DI TERRA

Scala: 1:200

HA-PV10-IE 1002

	Rev. 6	PV10	02/12/2013

Data: Dicembre 2013

Emesso da: Identificazione File: HA-PV10-IE 1002_00.dwg

Progettista Coordinatore: Prof. Arch. Oriol Bohigas

MBM Arquitectes

Josep Martorell
Oriol Bohigas
David Mackay

Oriol Capdevila
Francesc Gual

Arch. Giovanni del Boca
Arch. Christian Manfrini

D'Appolonia S.p.A.
Studio Associato di Ingegneria MRS
VIA Ingegneria S.r.l.

Ing. Marco Petrolini
Ing. Maurizio Ghiliani

Proprieta - AREA STAZIONE - Societa di Trasformazione Urbana - S.p.A.